


Recht und Wirtschaft, OG1

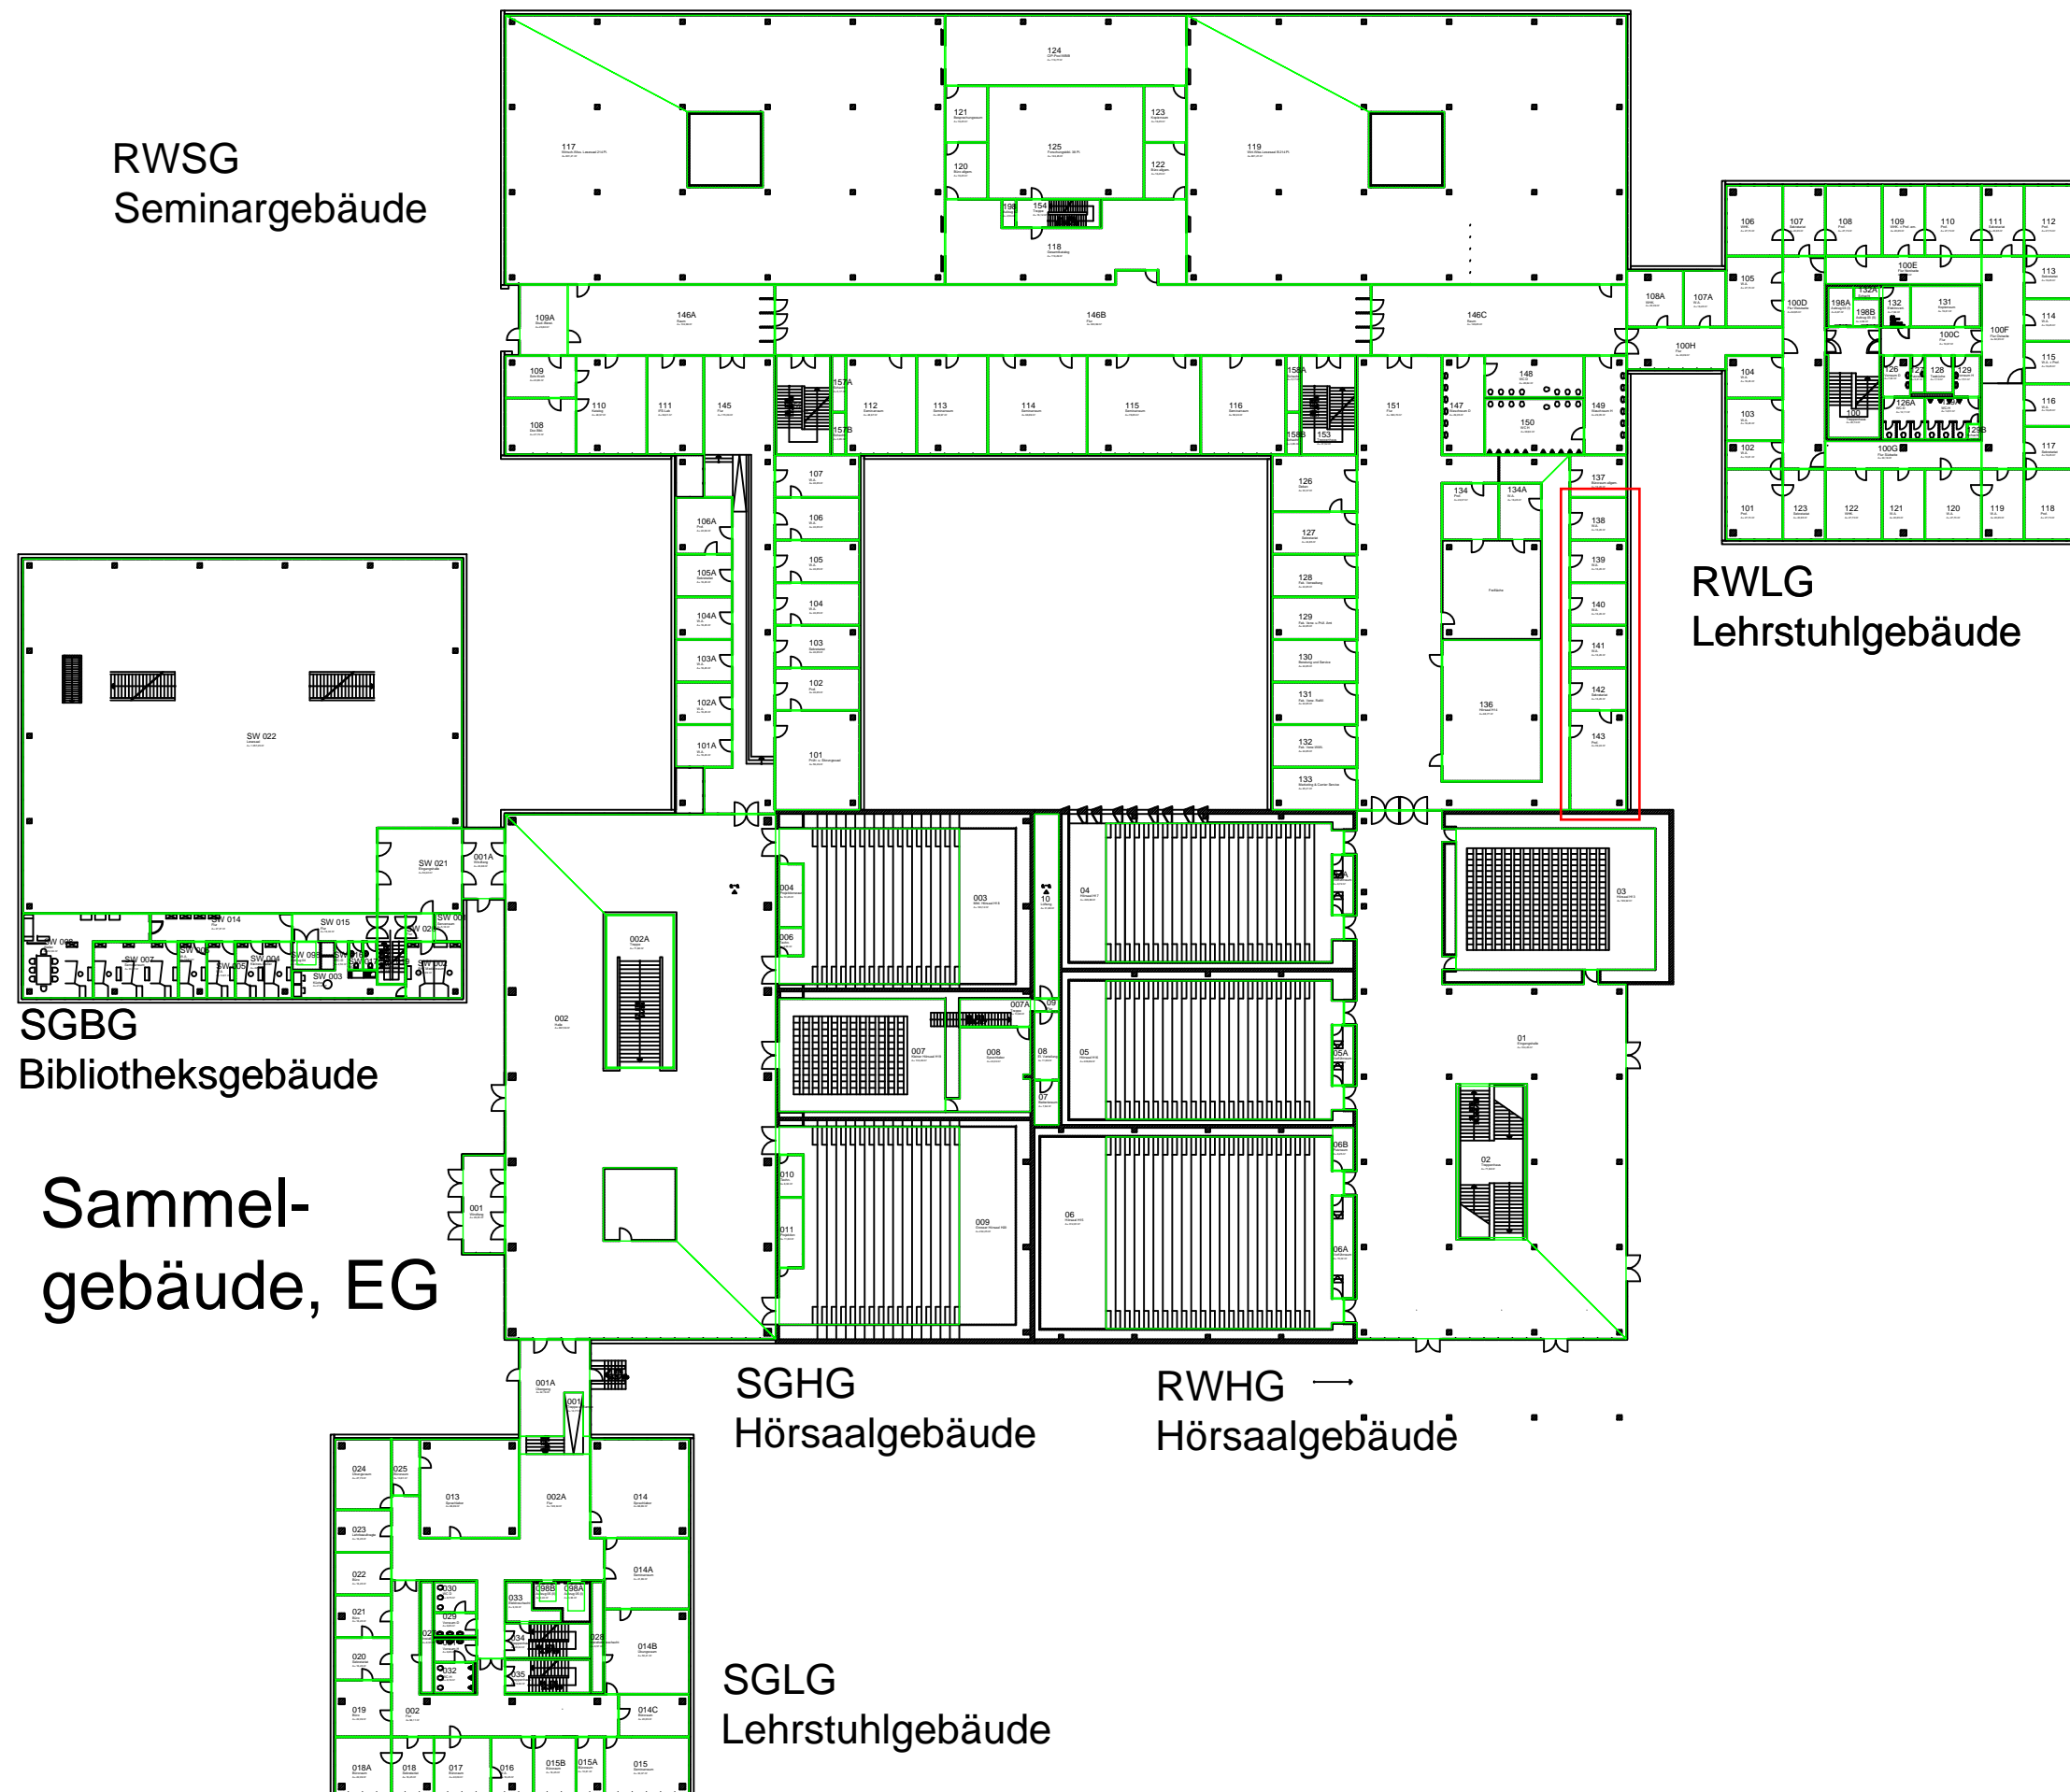

Ohne Maßstab
Bestandsplan
Stand: 06.12.17

Universität Regensburg
Recht und Wirtschaft
1. Obergeschoss

Technische Zentrale Referat V/4
Universitätsstraße 31, 93053 Regensburg
Tel. 0941/943 - 2501 Fax. 0941/943 - 2178
E-Mail: constantin.heim@ur.de

